Kraftwerk Querschnitt

M 1:100

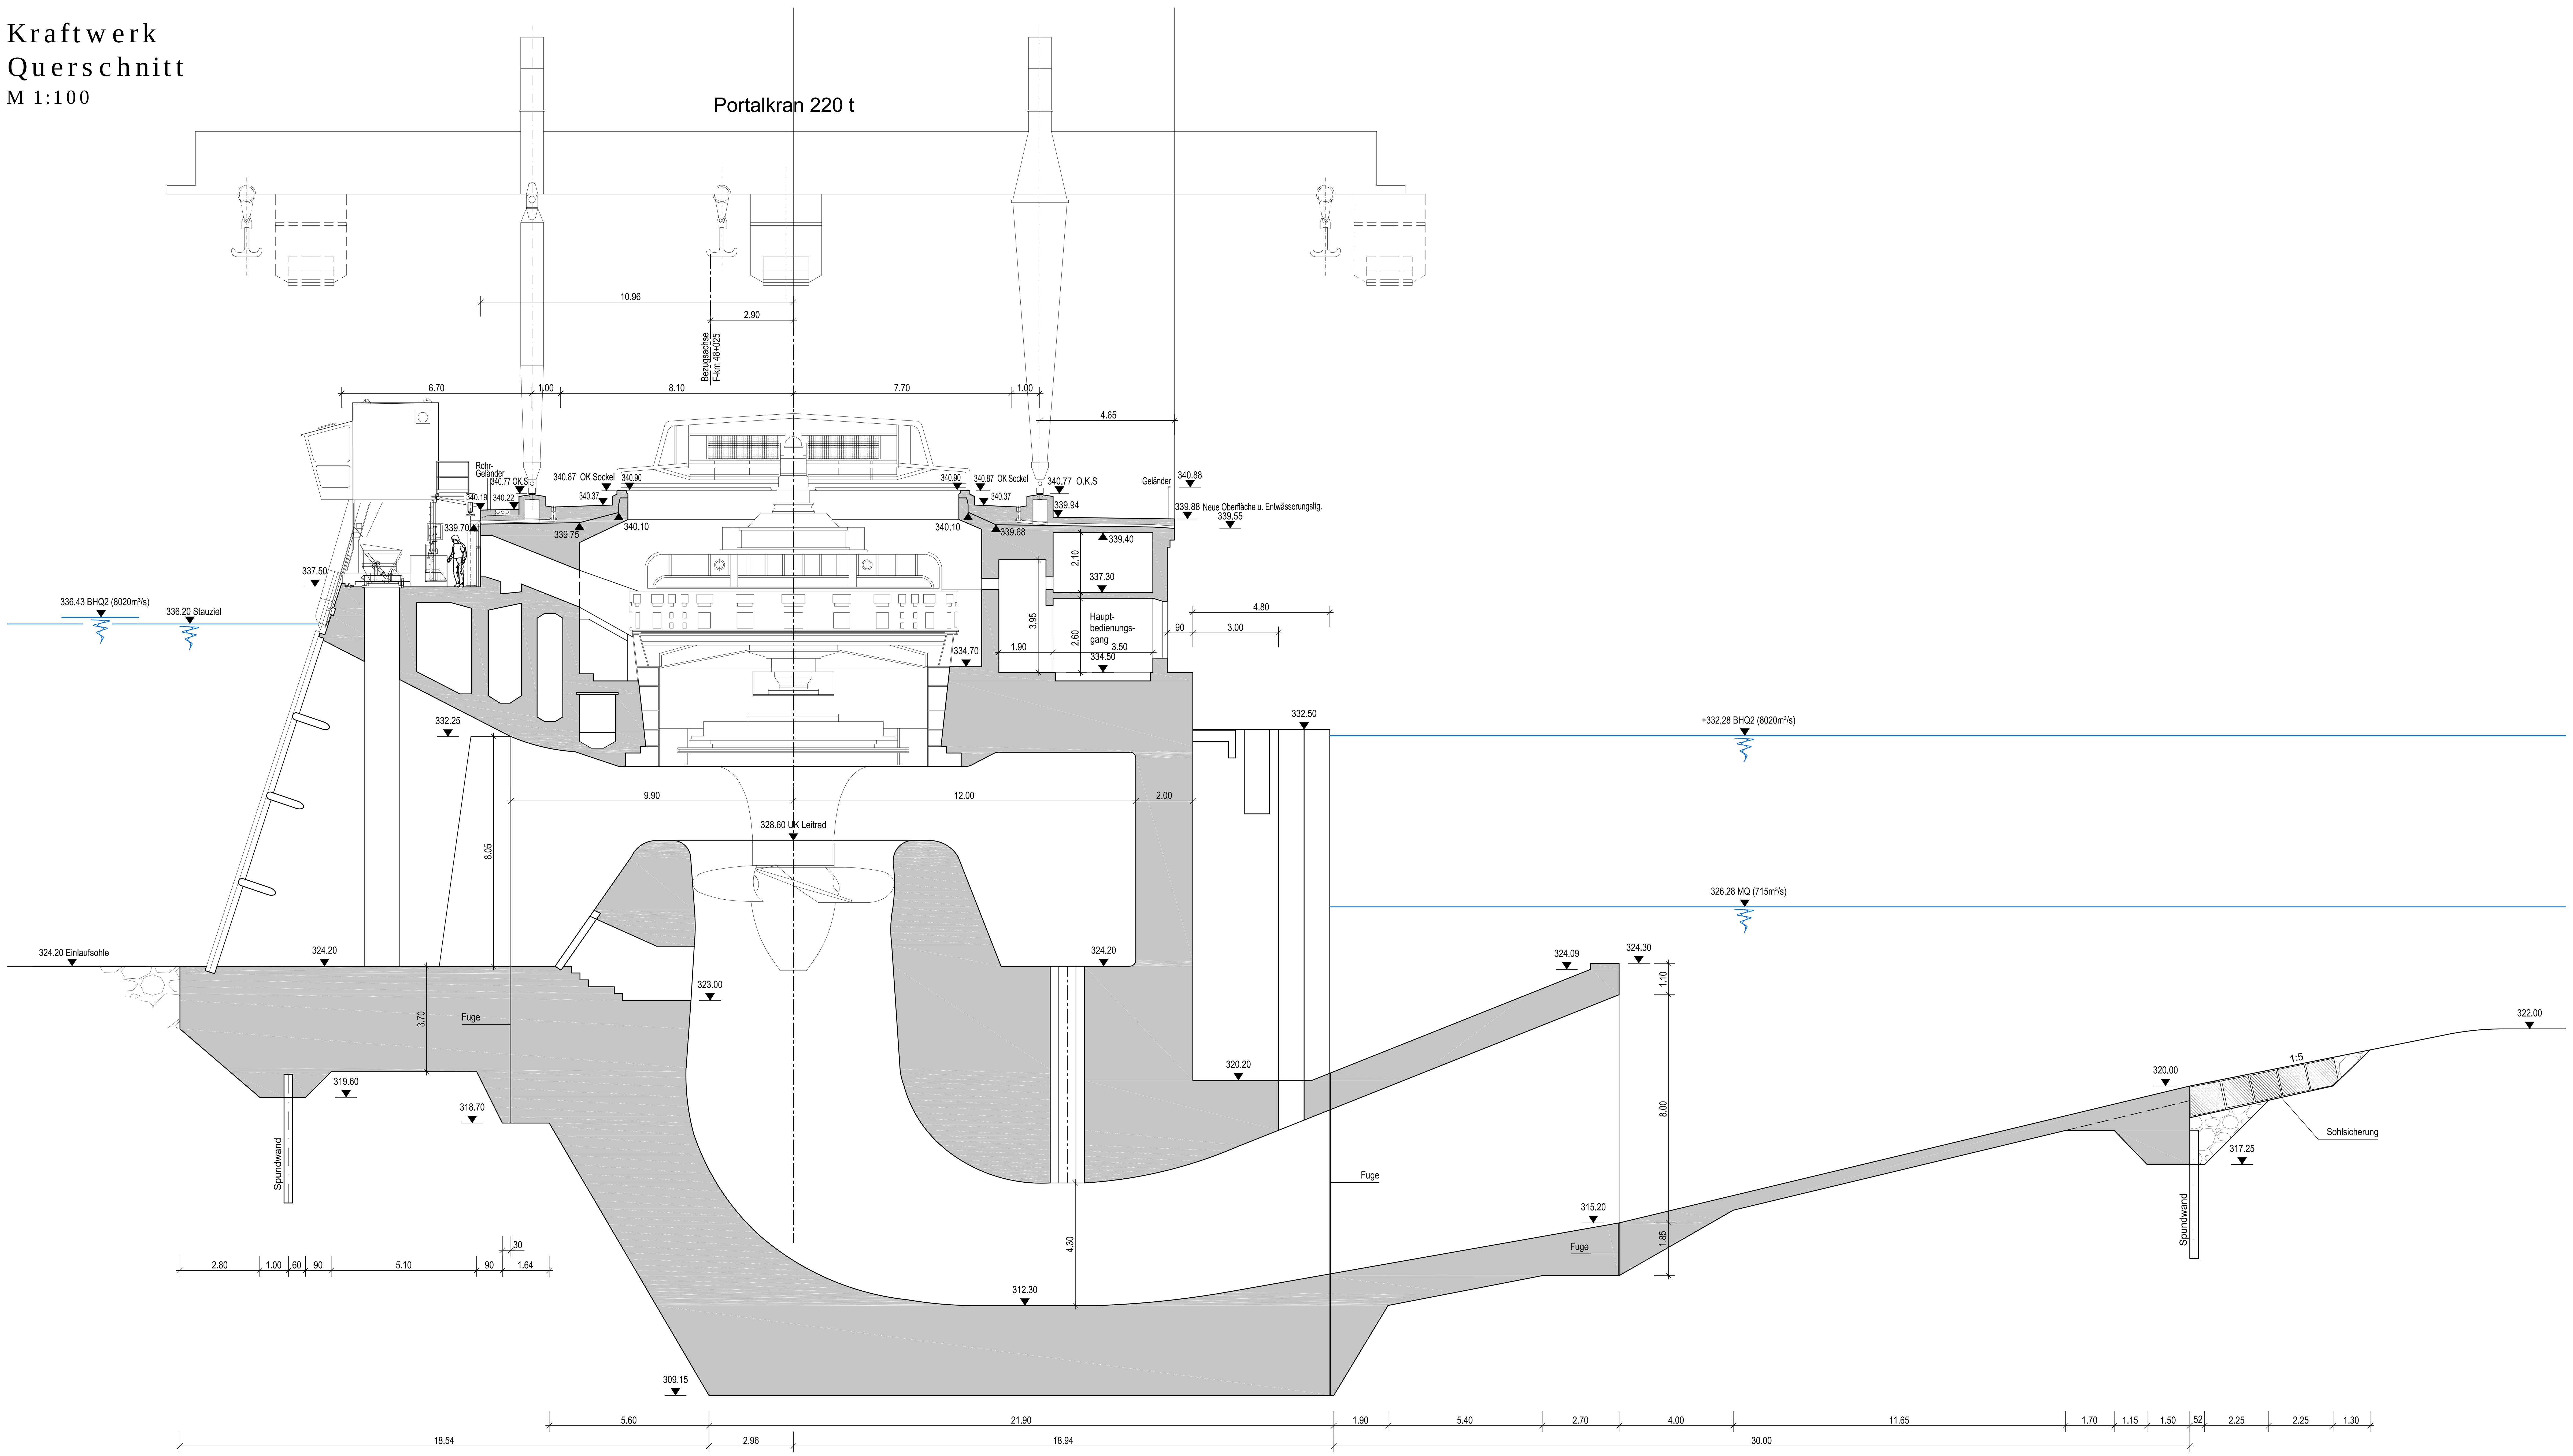

H bzw. x[GK]

R bzw. y[GK]

KOORDINATENSYSTEM:
GAUSS-KRÜGER AT31

HÖHENSYSTEM:
ALTES BAYERISCHES HÖHENSYSTEM (STATUS 901)
DHHN12 (STATUS 100) = STATUS 901 + 3cm
ÖSTERREICHISCHES SYSTEM = STATUS 901 + 31cm

MASSSTAB - 1:100
0 1,0 2,5 5 7,5 10m

Plangrundlage: GER_BJ_8521_KH_Querschnitt.pdf vom 04.04.1955
(Bauwerksplan Innwerk AG, Töging a. Inn, Bauabteilung)

Änd.	Datum	Name	Bemerkungen
D			
C			
B			
A			

Projekt: C40070 — Planart: Bestandsplanung

Verbund
Innwerk AG
Schulstraße 2
D-84533 Stammham

Planer:
RMD CONSULT
RMD-Consult GmbH
Wasserbau und Energie
Blutenburgstraße 20
80636 München
Tel.(089) 99222-402, Fax -409
Mail@RMD-consult.de

Plan-Nr.: C40070CB402

Maßstab: 1:100

Innkraftwerk Ering-Frauenstein

Bestandsplanung

	Datum	Name
Gez:	Juli 2014	Gebhart
Gepr:	Juli 2014	Weise
Ges:	Sept. 2015	Dr. Göhl
KKS–gepr:		
Freigabe:		

Kraftwerk Querschnitt

Freigabe VHP Fachbereich: | Plangröße: | Maßstab: 1:100 | CAD–Anwendung: | GS0: | GS1F0:

Fremdfirmen–Nr. | Aufstellungsort | Blatt von Blätter

SKS | Projekt–Nr. | Ersteller | Zählteil | KKS | DCC(UAS)

G:\DATEN\C40070_Innwerk AG_VÜ Ering_Egglfing\14_Plaene\09_Bestandsplanung\04_Staubauwerk\C40070CB402_Kraftwerksquerschnitt.dwg