Regelquerschnitt Bestand 1, Dkm 3+340 - 2+650
(hier: Dammkilometer 3+200)

Höhensystem
Alle Höhenangaben entsprechen dem alten bayerischen Höhensystem (Status 901) in müNN HS.

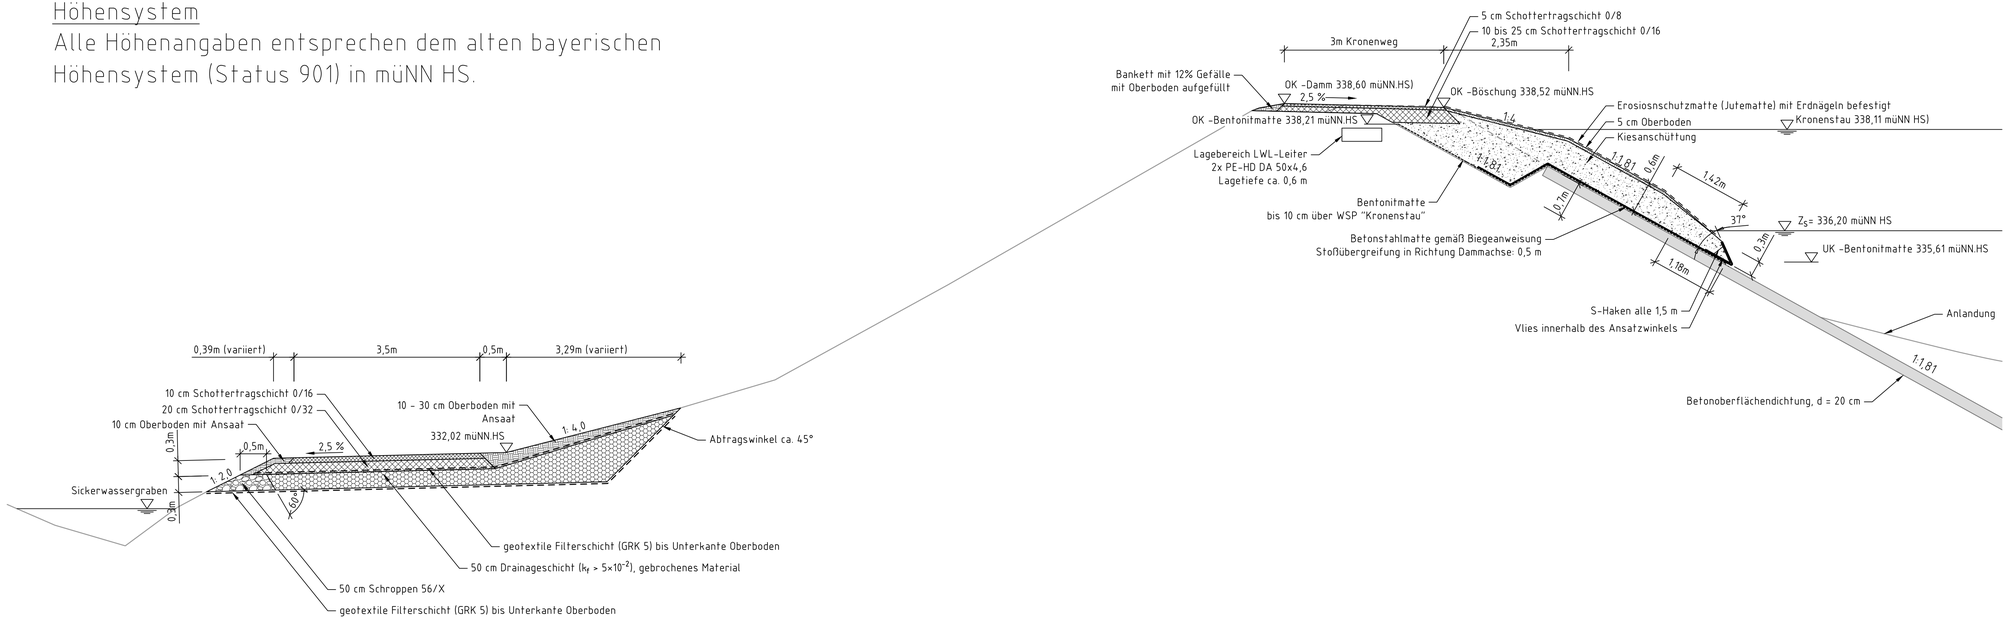

Freigabe zur Ausführung:

Bauherr Datum Unterschrift

Planer Datum Unterschrift

Lagesystem: Gauß Krüger AT M31 ;
Höhensystem: vorläufiges bayerisches Höhensystem (Höhenstatus 901)

Index	Datum	Name	Bemerkung
A			
B			
C			
D			
E			
F			
G			
H			

Projekt: Bestandsplan

Verbund
Innwerk AG
Schulstraße 2
D-84533 Stammham

SKI GmbH+Co.KG
Lessingstraße 9
80336 München
www.ski-ing.de

Plan-Nr.:

Maßstab: 1: 50

Innkraftwerk Ering-Frauenstein
Dammanpassung
Simbacher Dämme

Gez.	Dehez	25.11.2020
Ges.	Kleist	25.11.2020
Gem.		
Gepr.		
Freigabe		

Staudamm Ering
Bestand nach Dammanpassung
Regelquerschnitt 1 Dkm 3+340 - 2+650

Ursprung: AHP Feichtinger Ursprung: Maßstab: CAD-Anwendung: SSD: SSIFB:

Index	Datum	Name	Änderungsbezeichnung	Index	Datum	Name	Änderungsbezeichnung

5 6 8 0 2 0 7 3 5 4 1 1 A 2 0 2 0 U L N 0 0 0 0 F R 0 2 4 0 0 0 A C L A 0 0 0