Regelquerschnitt Bestand 3, Dkm 2+540 - 1+790

hier: Dammkilometer 2+200

Dichtverlängerung bis Dkm 2+325

Höhensystem

Alle Höhenangaben entsprechen dem alten bayerischen Höhensystem (Status 901) in müNN HS.

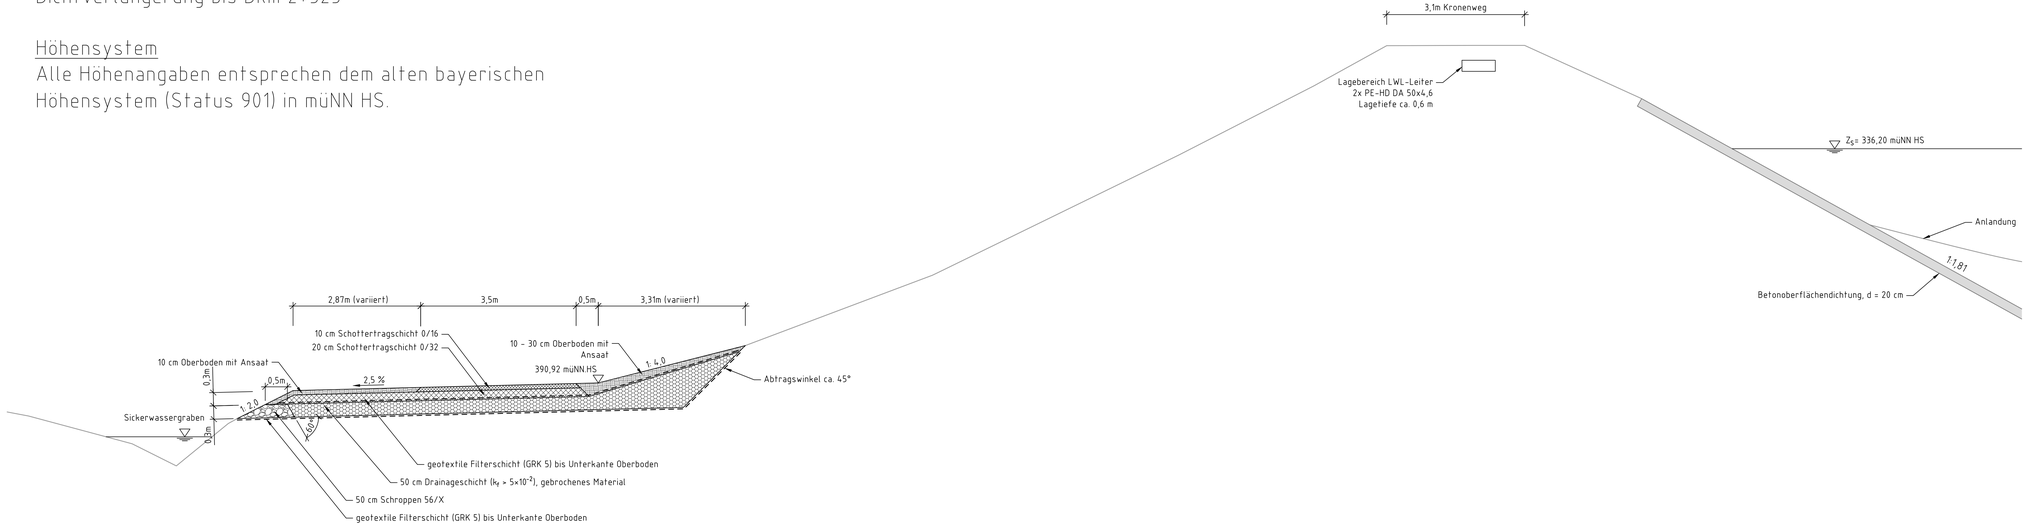

Freigabe zur Ausführung:

Bauherr: Datum Unterschrift

Planer: Datum Unterschrift

Lagesystem: Gauß Krüger AT M31 ;
Höhensystem: vorläufiges bayerisches Höhensystem (Höhenstatus 901)

Bestandsplan

Verbund
Innwerk AG
Schulstraße 2
D-84533 Stammham

SKI GmbH+Co.KG
Lessingstraße 9
80336 München
www.ski-ing.de

Plan-Nr.:

Maßstab: 1: 50

Gezeichnet	Dehrz	25.11.2020
Geprüft	Kleist	25.11.2020

Innkraftwerk Ering-Frauenstein
Dammanpassung
Simbacher Dämme

Staudamm Ering
Bestand nach Dammanpassung
Regelquerschnitt 3 Dkm 2+540 - 1+790