Pumpwerk Höft

Draufsicht und Schnitte

M 1:100

Grundriss

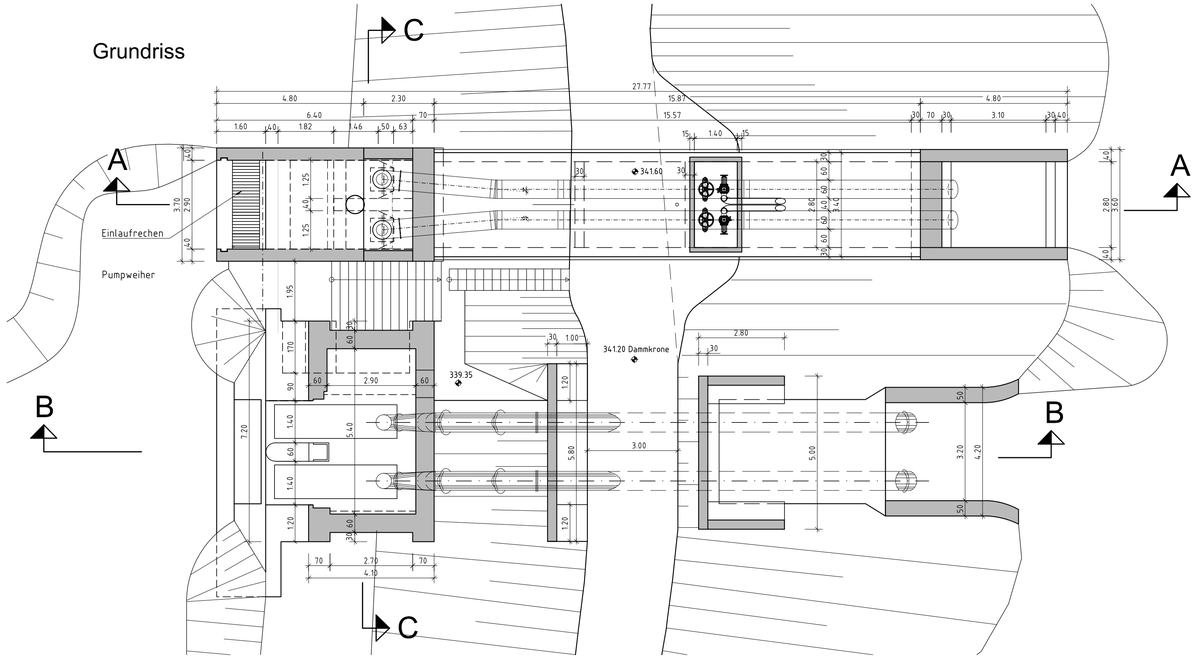

Schnitt C - C

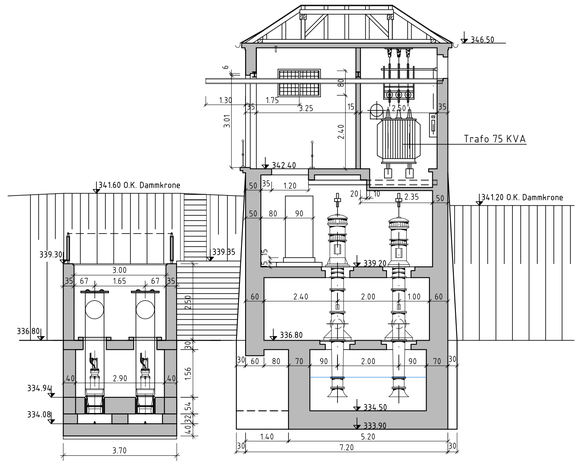

Schnitt A - A

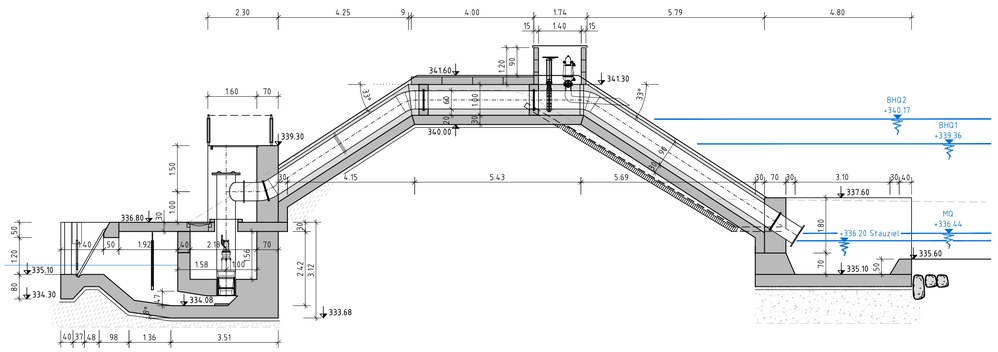

Schnitt B - B

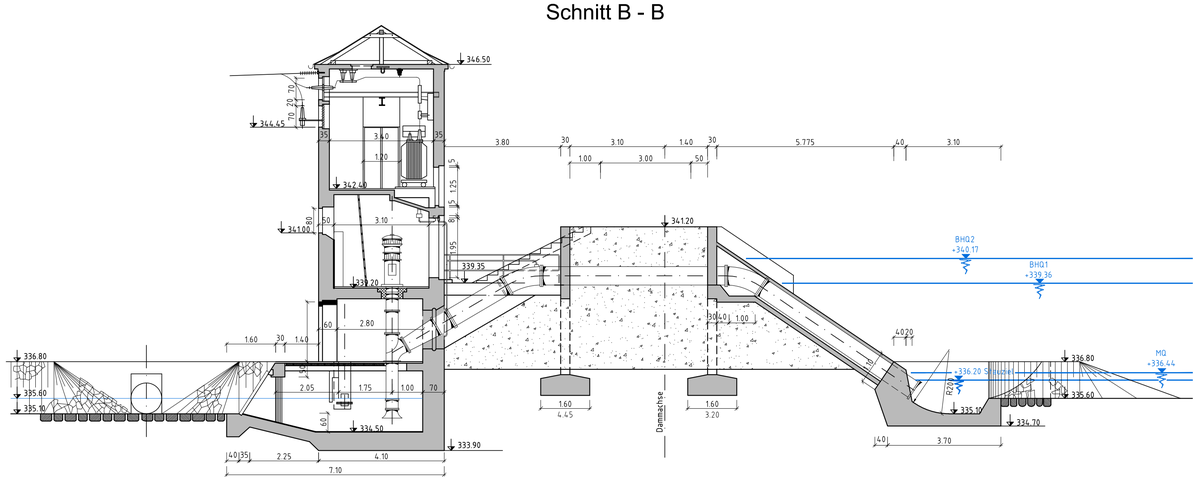

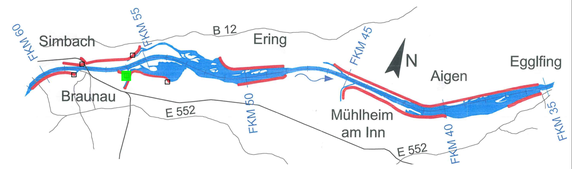

H bzw. x[GK]

KOORDINATENSYSTEM:
GAUSS-KRÜGER AT31

R bzw. y[GK]

HÖHENSYSTEM:
ALTES BAYERISCHES HÖHENSYSTEM (STATUS 901)
DHNN12 (STATUS 100) = STATUS 901 + 3cm
ÖSTERREICHISCHES SYSTEM = STATUS 901 + 31cm

MASSSTAB - 1:50

0 0,5 1,0 1,5 2,0 2,5 5,0m

Plangrundlage: TSP-ERG-1392f-Erweiterung Pumpwerk Höft PW.369.dwg vom 07.06.2011 (Bauwerksplan Ingenieurbüro Wölfle ZT GmbH, Salzburg) und GER_BJ-8532_PW Höft Grundriss und Schnitte.pdf vom 04.04.1955 (Innwerk AG)

Änd.	Datum	Name	Bemerkungen
D			
C			
B			
A			

Projekt: C40070 — Planart: Bestandsplanung

Verbund
Innwerk AG
Schulstraße 2
D-84533 Stammham

Planer:
RMD CONSULT
RMD-Consult GmbH
Wasserbau und Energie
Blutenburgstraße 20
80636 München
Tel.(089) 99222-402, Fax -409
Mail@RMD-consult.de

Plan-Nr.: C40070CB502

Maßstab: 1:100

Innkraftwerk Ering-Frauenstein

Bestandsplanung

Pumpwerk Höft

	Datum	Name
Gez:	Nov. 2014	Gebhart
Gepr:	Nov. 2014	Weise
Ges:	Feb. 2016	Dr. Gohl
KKS-gepr:		
Freigabe:		

Freigabe VHP Fachbereich: | Plangröße: | Maßstab: 1:100 | CAD-Anwendung: | GSO: | GS1FO:

Fremdfirmen-Nr. | Aufstellungsort | Blatt von Blätter

SKS				Projekt-Nr.		Ersteller		Zähiteil						KKS								DCC(UAS)
Vornichen	S1	S2	S3	Gliederung	Gliederung	Gliederung	Gliederung	Gliederung	Gliederung	Gliederung	Gliederung	Gliederung	Gliederung	Vornichen	GA	Funktion/Bauwerk				Aggregat/Raum				Vornichen
															G	FD	F1	F2	F3	FN	A1	A2	AN	A3	
*	A	A	A	/	A	N	N	N	/	A	A	A	A	N	N	N	N	N	N	N	/	N	N	/	A	A	A	A	N	N	N	&
*	G	E	R	~			~			~			~		=		-		-						

G:\DATEN\C40070_Innwerk AG_VÜ Ering_Egglfing\14_Planer\09_Bestandsplanung\05_Pumpwerke\C40070CB502_Höft.dwg