Pumpwerk Simbach
Draufsicht und Schnitte
M 1:100

Schnitt A-A

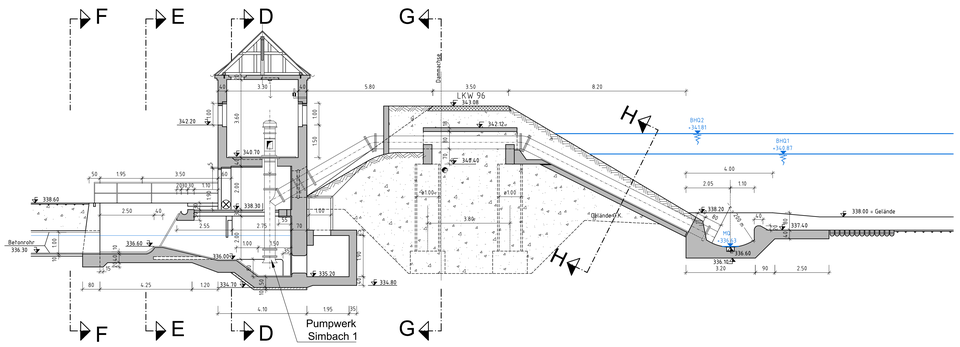

Schnitt B-B

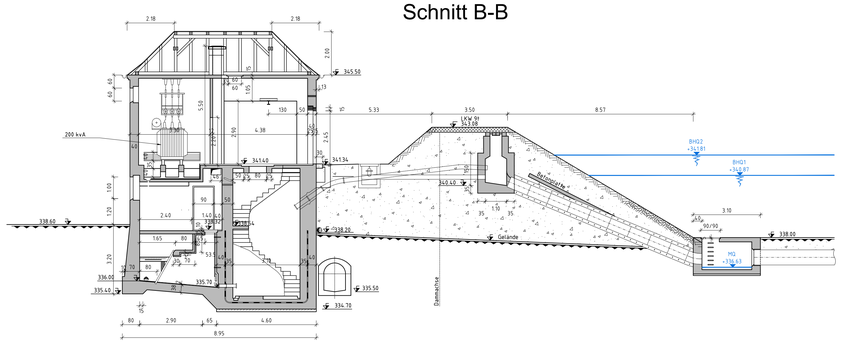

Schnitt C-C

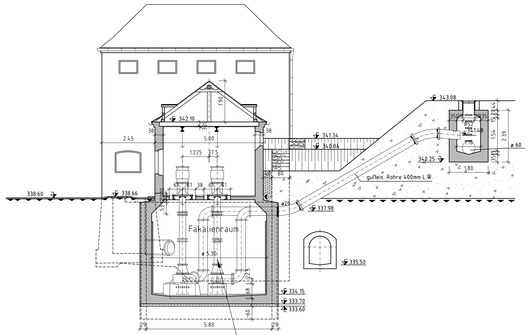

Schnitt D-D

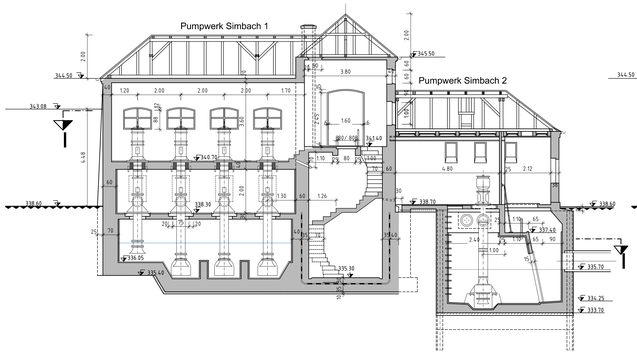

Schnitt E-E

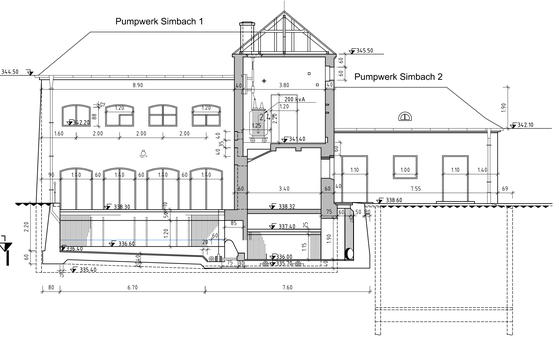

Schnitt F-F

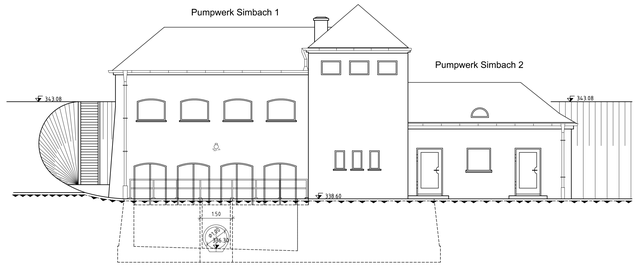

Schnitt G-G

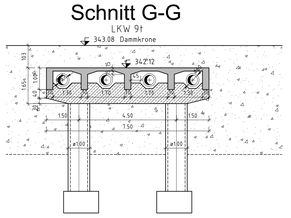

Schnitt H-H

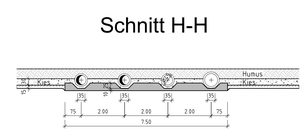

Schnitt I-I

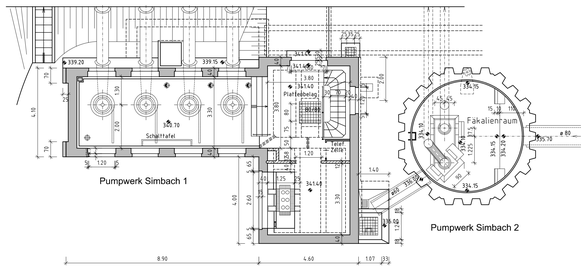

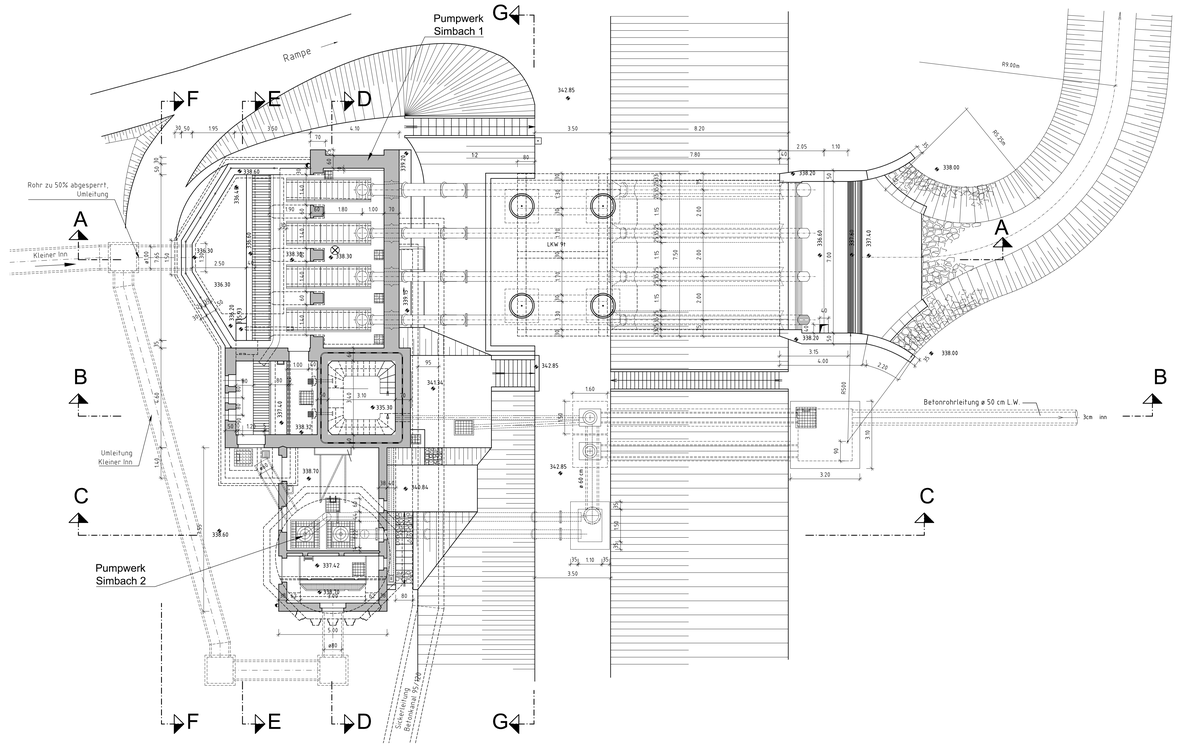

H bzw. x[GK]

KOORDINATENSYSTEM:
GAUSS-KRÜGER AT31

R bzw. y[GK]

HÖHENSYSTEM:
ALTES BAYERISCHES HÖHENSYSTEM (STATUS 901)
DHNN12 (STATUS 100) = STATUS 901 + 3cm
ÖSTERREICHISCHES SYSTEM = STATUS 901 + 31cm

MASSSTAB - 1:100

0 1,0 2,5 5 7,5 10m

Plangrundlage: GER_BJ-8536a_PW Simbach Grundriss und Schnitte.pdf vom 29.09.1958
(Bauwerksplan Innwerk AG, Töging a. Inn, Bauabteilung)

Änd.	Datum	Name	Bemerkungen
D			
C			
B			
A			

Projekt: C40070 | Planart: Bestandsplanung

Verbund
Innwerk AG
Schutzstraße 2
D-84533 Stammham

Planer:
RMD CONSULT
RMD-Consult GmbH
Wasserbau und Energie
Blutenburgstraße 20
80636 München
Tel.(089) 9922-402, Fax-409
Mail@RMD-consult.de

Plan-Nr.: C40070CB504

Maßstab: 1:100

	Datum	Name
Gez.:	August 2014	Gebhart
Gepr.:	August 2014	Weise
Ges.:	Feb. 2016	Dr. Göhl
KKS—gepr.:		
Freigabe:		

Innkraftwerk Ering-Frauenstein
Bestandsplanung
Pumpwerk Simbach 1 und 2

Freigabe VHP Fachbereich: | Plongröße: | Maßstab:1:100 | CAD—Anwendung: | GSO: | GS1FO:
Fremdfirmen—Nr.: | Aufstellungsort: | Blatt am Blitter

SKS	Projekt-Nr.	Ersteller	KKS	DCC(AS)
			Zähltiefe	

Blattart	S1	S2	S3	Gliederung	Gliederung	Gliederung	Maßnahmen	Gliederung	Gliederung	Bauteilart	Zeichnungsart	Zeichnungsart	GA	Funktion/Bauwerk	Aggregat/Raum	Zeichnungsart
*	A	A	A	/	A	N	N	N	N	/	A	A	A	N	N	A	B	=	N	N	A	A	A	N	N
*	G	E	R	–				–								=	O	2	L	N	F	1	1			

&

© DATEN\C40070_Innwerk AG_VU Ering_Egglfing\14_Plaene\09_Bestandsplanung\05_Pumpwerke\C40070CB504_Simbach.dwg