Legende:

- Auelehmoberkante
- Quartäroberkante
- Sickergrabensohle
- Flinzoberkante
- Auelehm unter Sickergraben

Information zum Datenursprung:

BHQ1	Berechnung AquaSoli für 6.280 m³/s
BHQ2	Berechnung AquaSoli für 8.020 m³/s
Dammkrone:	Vermessung Hager 2014
Dammhinterweg:	Laserscan im 1 m - Raster (2010) und Ausführungsplanung Dammanpassung
Berme Wasserseite:	Ausführungsplanung Dammanpassung
OK Dichtung Staudamm:	Vermessung AquaSoli 200X
OK / UK Dichtwand	Porr / Mayerhofer 2002
Sickergrabensohle:	Längsschnitt 1993

Information zum Datenursprung - Bode3nschichtung:

B Nov.2000: übernommen aus LS Plan BWLJN-13471
KB2: übernommen aus LS Plan BWLJN-13471
B5: gemäß Bohrprotokoll Eder 1994
B GMZ-Bohr: gemäß Bohrprotokolle GMZ-Bohr 2001
AB 02/5: gemäß Bohrprotokoll 2002 (Pegelausbau)
BK SE: gemäß Bohrprotokolle Schützeichel KG 2002
B I bis BIII: aus Längsschnitt BJ-11135Ib
S SD SIM: Schürfen 2013 (SKI GmbH + Co.KG)

Alle Höhengaben beziehen sich auf das alte bayerische Höhensystem HS (Status 901)

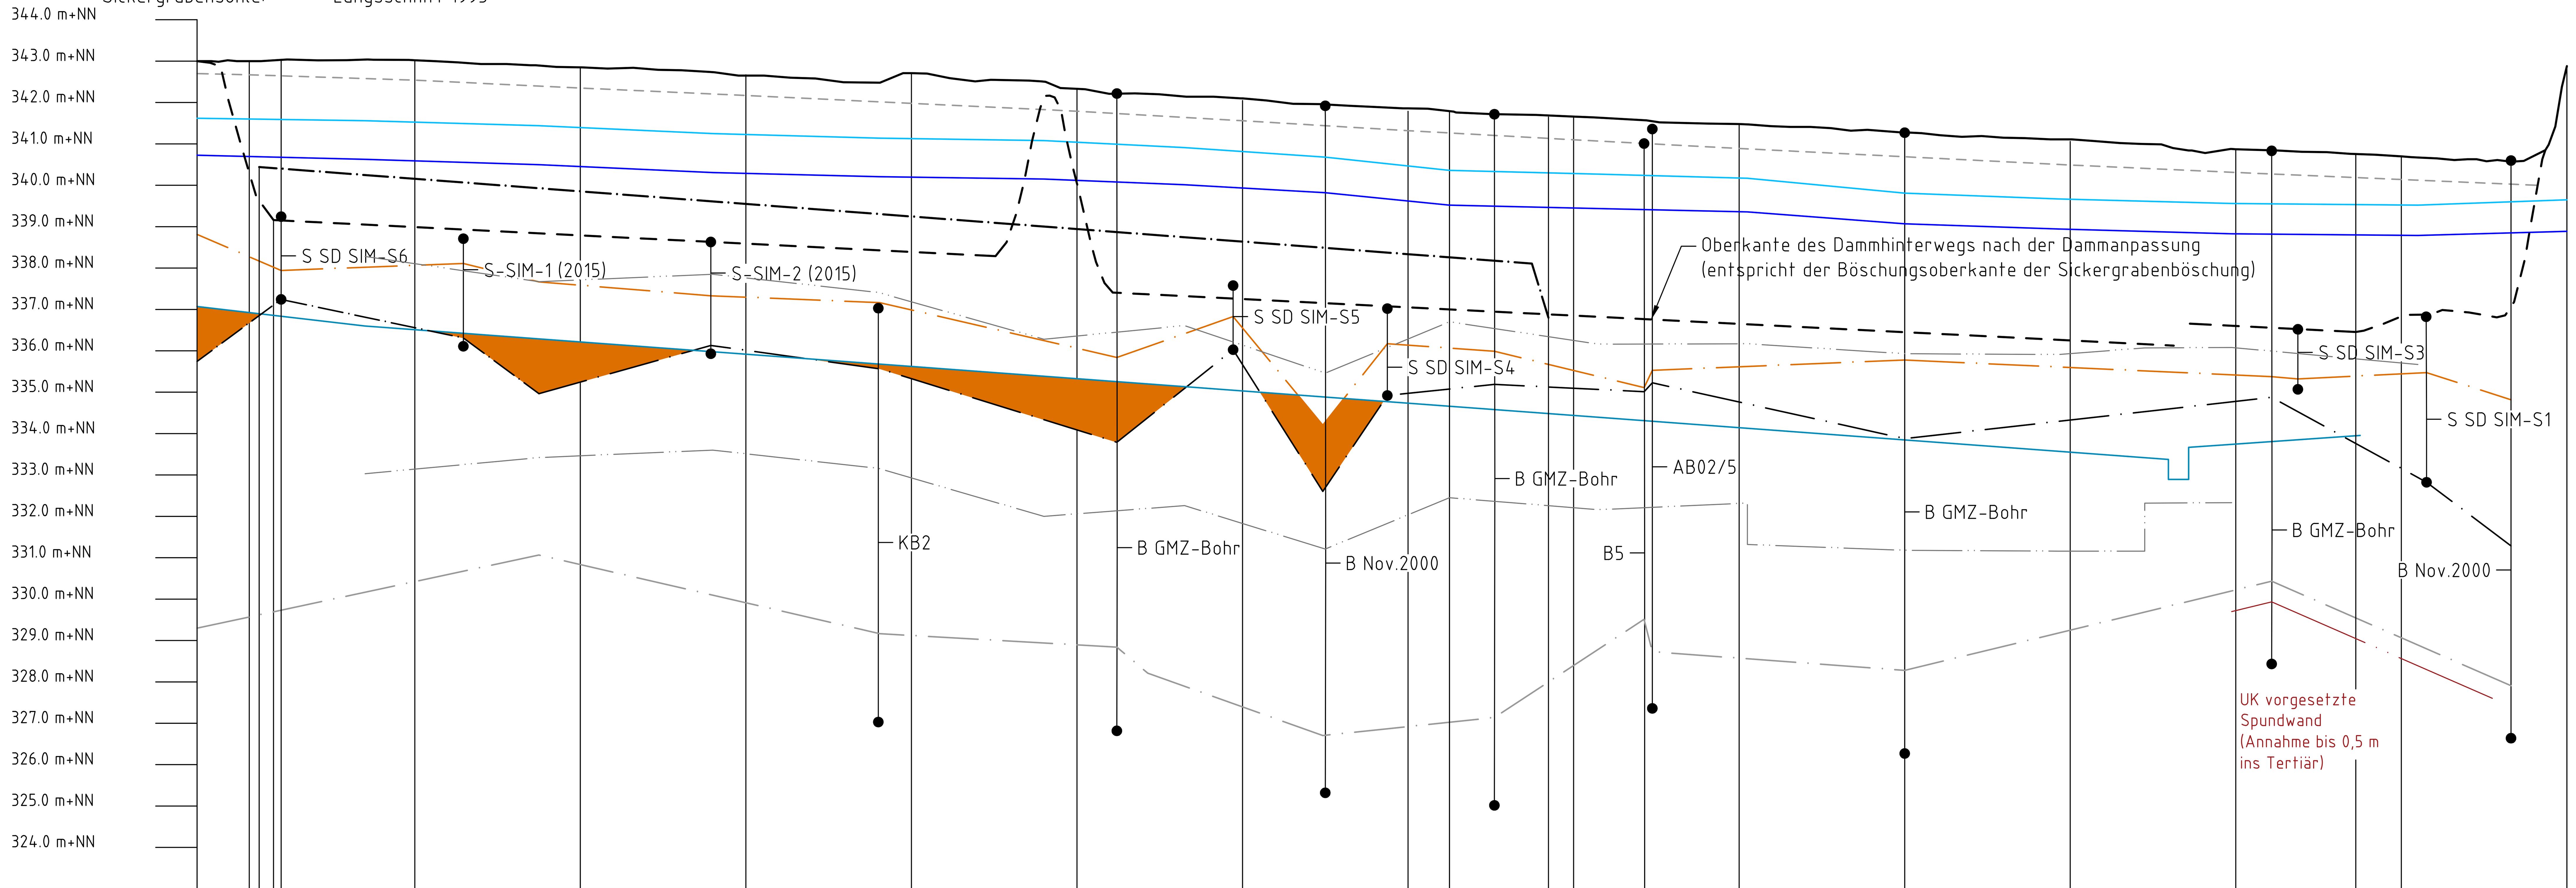

Damm__km [km]	2+863	2+800	2+788,1	2+770,7	2+762	2+600	2+400	2+200	2+000	1+800	1+600
Dammkrone [müNN__HS]	343.00	343.00				343.02	342.85	342.65	342.71	342.33	342.10
OK- Dammhinterweg [müNN__HS]	343.20	340.31		339.16		338.99	338.79	338.59	338.39	337.45	337.25
OK- Berme Wasserseite [müNN__HS]			340.44			340.16	339.85	339.55	339.25	338.94	338.64
OK- Betondichtung [müNN__HS]	342.70	342.67				342.54	342.35	342.17	341.98	341.79	341.56
OK- Dichtwand [müNN__HS]						338,11	337,71	337,76	337,18	336,36	336,14
UK- Dichtwand [müNN__HS]						333,14	333,46	333,51	332,92	332,06	331,73
BHQ1 [müNN__HS]	340.73	340.70				340.59	340.45	340.29	340.20	340.12	339.93
BHQ2 [müNN__HS]	341.62	341.60				341.52	341.39	341.23	341.13	341.04	340.82

Damm__km [km]	1+400	1+350	1+230,4	1+200	1+000	0+800	0+600	0+583	0+400	0+255	0+200	0+000
Dammkrone [müNN__HS]	341.86			341.66	341.48	341.28	341.11		340.87		340.70	342.38
OK- Dammhinterweg [müNN__HS]	337.05			336.85	336.65	336.45	336.25		336.60	336.46	336.879	
OK- Berme Wasserseite [müNN__HS]	338.34		336.80									
OK- Betondichtung [müNN__HS]	341.32			341.10	340.89	340.69	340.49		340.31		340.14	
OK- Dichtwand [müNN__HS]	336,29			336,25	336,17	335,93	335,93		336,43		335,71	
UK- Dichtwand [müNN__HS]	332,04			332,08	332,31	331,16	331,16		332,32	329,70	329,05	
BHQ1 [müNN__HS]	339.62			339.45	339.36	339.07	338.94			338.83	338.79	339.89
BHQ2 [müNN__HS]	340.46			340.28	340.17	339.81	339.67			339.56	339.52	339.65

Fkm [km]																		
58.000	57.900	57.800	57.600	57.400	57.200	57.000	56.800	56.600	56.400	56.200	56.000	55.800	55.600	55.565	55.400	55.262	55.200	55.085

Plangrundlage:

Änd.	Datum	Name	Bemerkungen
D			
C			
B			
A			

Projekt:
Planart: Bestandsplan

Verbund
Innwerk AG
Schulstraße 2
D-84533 Stammham

Planer:
SKI GmbH+Co.KG
Lessingstraße 9
80336 München
www.ski-ing.de

Plan-Nr.:

Maßstab:
1: 100 / 5.000

Innkraftwerk Ering-Frauenstein
Dammanpassung
Simbacher Dämme

	Datum	Name
Gez:	Dehnz	25.11.2020
Gepr:	Kleist	25.11.2020
Ges:		
KKS-gepr:		
Freigabe:		

Staudamm Simbach
Bestand nach Dammanpassung
Längsschnitt Dkm 2+850 bis 0+000

Freigabe AHP Fachbereich: | Plangröße: | Maßstab: | CAD-Anwendung: | GS0: | GS1F0:

Fremdfirmen-Nr. | Aufstellungsort | Blatt von Blätter

SKS | Projekt-Nr. | Ersteller | Zählteil | KKS | DCC(UAS)

Vorzeichen S1 S2 S3 Gliederung | Gliederung | Gliederung Dokumenttyp | Gliederung Blattnummer Gliederung Änderungsindex Planstatus Planart Vorzeichen GA G Funktion/Bauwerk F0 F1 F2 F3 FN Aggregat/Raum A1 A2 AN A3 Vorzeichen

* A A A / A N N N / A A A A N / A N N N N N / N N / A A A = N N A A A N N A A N N N A & A A A N N N

* G E R ~ Z 0 0 7 ~ S K I I 1 ~ A 2 0 0 1 0 ~ 0 0 ~ F B = 0 2 U L N 3 0 & C L A 0 1 0